

出来形合否判定総括表

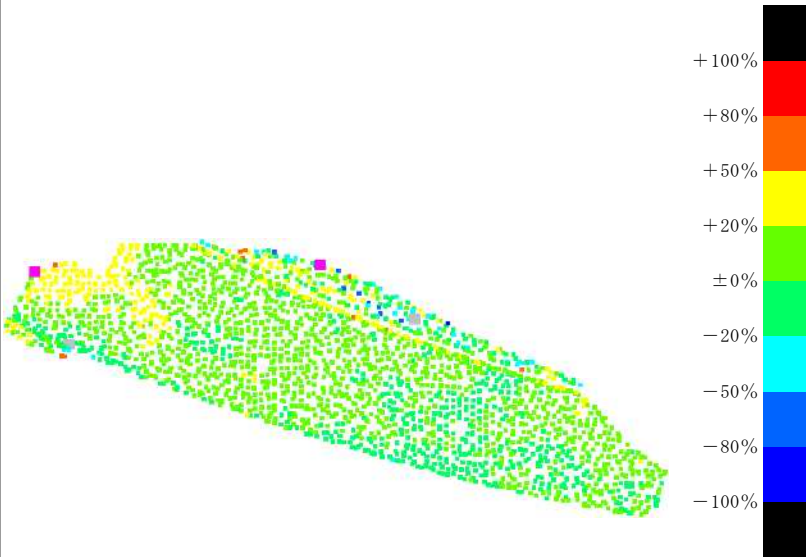
工種 道路土工

測点

種別 掘削工

合否判定結果

異常値無

測定項目		規格値	判定	社内規格値	判定	測点	
平場 標高較差	平均値	9mm	-50~+50		-40~+40		
	最大値	90mm	-150~+150		-120~+120		
	最小値	-36mm	-150~+150		-120~+120		
	データ数	1872	1点/m2以上 (1739点以上)				
	評価面積	1739㎡					
	棄却点数	0	0.3%以内 (5点以下)				
法面 標高較差	平均値	10mm	-70~+70		-56~+56		
	最大値	121mm	-160~+160		-128~+128		
	最小値	-158mm	-160~+160		-128~+128		異常値有
	データ数	355	1点/m2以上 (228点以上)				
	評価面積	228㎡					
	棄却点数	0	0.3%以内 (1点以下)				

	規格値以内のデータ数 (割合)	
	±80%以内	±50%以内
平場のばらつき	1872 (100.0%)	1868 (99.7%)
法面のばらつき	353 (99.4%)	336 (94.6%)

※ヒートマップは棄却点を含む全データを表示