

出来形合否判定総括表

工種 道路土工

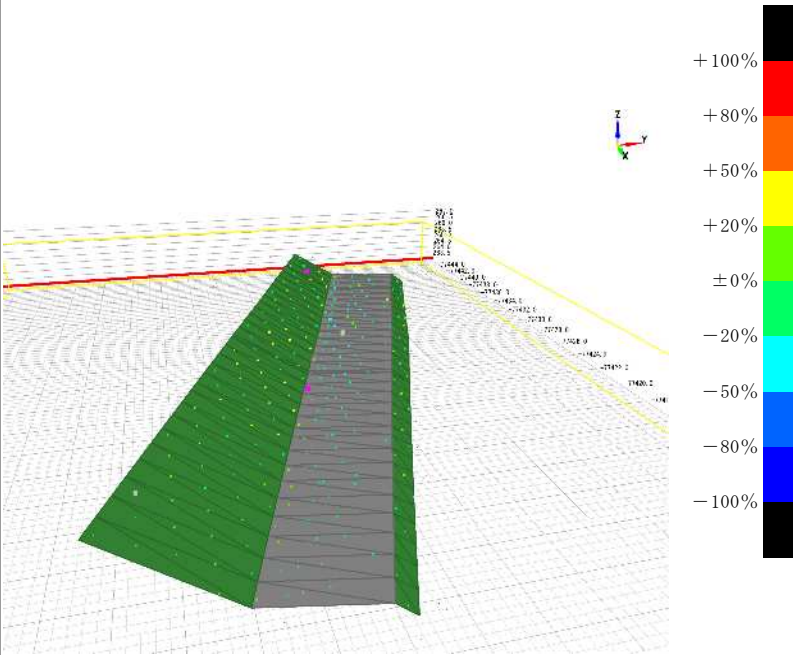
測点

右市道部

種別 路体盛土工

合否判定結果

異常値無

測定項目	規格値	判定	社内規格値	判定	測点	図面											
平場 標高較差	平均値	-19mm	-50～+50		-40～+40	 <table border="1" style="margin: 10px auto; border-collapse: collapse;"> <thead> <tr> <th rowspan="2"></th> <th colspan="2">規格値以内のデータ数 (割合)</th> </tr> <tr> <th>±80%以内</th> <th>±50%以内</th> </tr> </thead> <tbody> <tr> <td style="background-color: #e0ffff;">平場のばらつき</td> <td>114 (100.0%)</td> <td>114 (100.0%)</td> </tr> <tr> <td style="background-color: #e0e0ff;">法面のばらつき</td> <td>122 (100.0%)</td> <td>122 (100.0%)</td> </tr> </tbody> </table>		規格値以内のデータ数 (割合)		±80%以内	±50%以内	平場のばらつき	114 (100.0%)	114 (100.0%)	法面のばらつき	122 (100.0%)	122 (100.0%)
		規格値以内のデータ数 (割合)															
		±80%以内	±50%以内														
	平場のばらつき	114 (100.0%)	114 (100.0%)														
	法面のばらつき	122 (100.0%)	122 (100.0%)														
	最大値	40mm	-150～+150		-120～+120												
最小値	-56mm	-150～+150		-120～+120													
データ数	114	1点/m2以上 (113点以上)															
評価面積	113m ²																
棄却点数	0	0.3%以内 (0点以下)															
法面 標高較差	平均値	9mm	-70～+70		-56～+56												
	最大値	80mm	-160～+160		-128～+128												
	最小値	-62mm	-160～+160		-128～+128												
	データ数	122	1点/m2以上 (120点以上)														
	評価面積	120m ²															
	棄却点数	0	0.3%以内 (0点以下)														

※ヒートマップは棄却点を含む全データを表示