様式－31-2

出　来　形　合　否　判　定　総　括　表

工　種　道路土工

測　　点　1段目　法面出来形

種　別　掘削工

合否判定結果　異常値無

測定項目			規格値	判定	社内規格値	判定	測点
法面 標高較差	平均値	28mm	－70～＋70		－56～＋56		
	最大値	128mm	－160～＋160		－128～＋128		
	最小値	－122mm	－160～＋160		－128～＋128		
	データ数	631	1点／m2以上 (553点以上)				
	評価面積	553㎡					
	棄却点数	0	0.3%以内 (1点以下)				

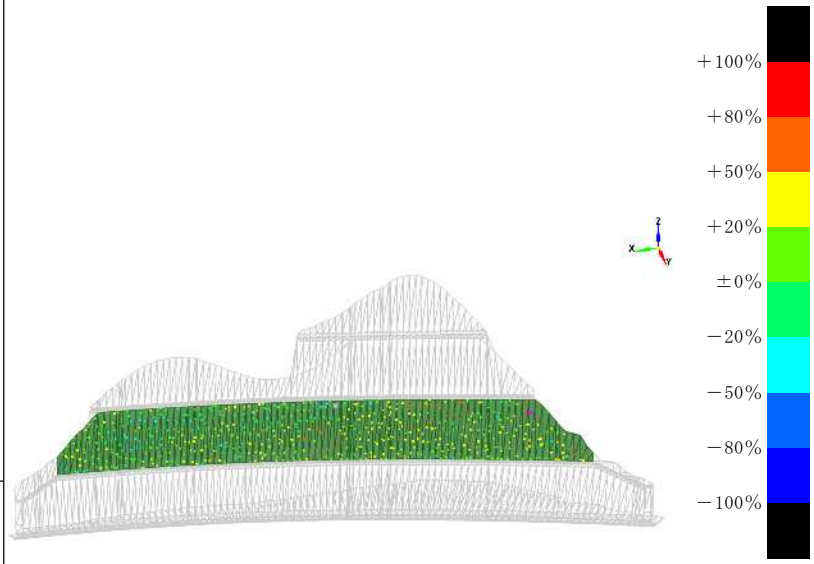

	規格値以内のデータ数（割合）	
	±80%以内	±50%以内
法面のばらつき	631（100.0%）	561（88.9%）

※ヒートマップは棄却点を含む全データを表示